



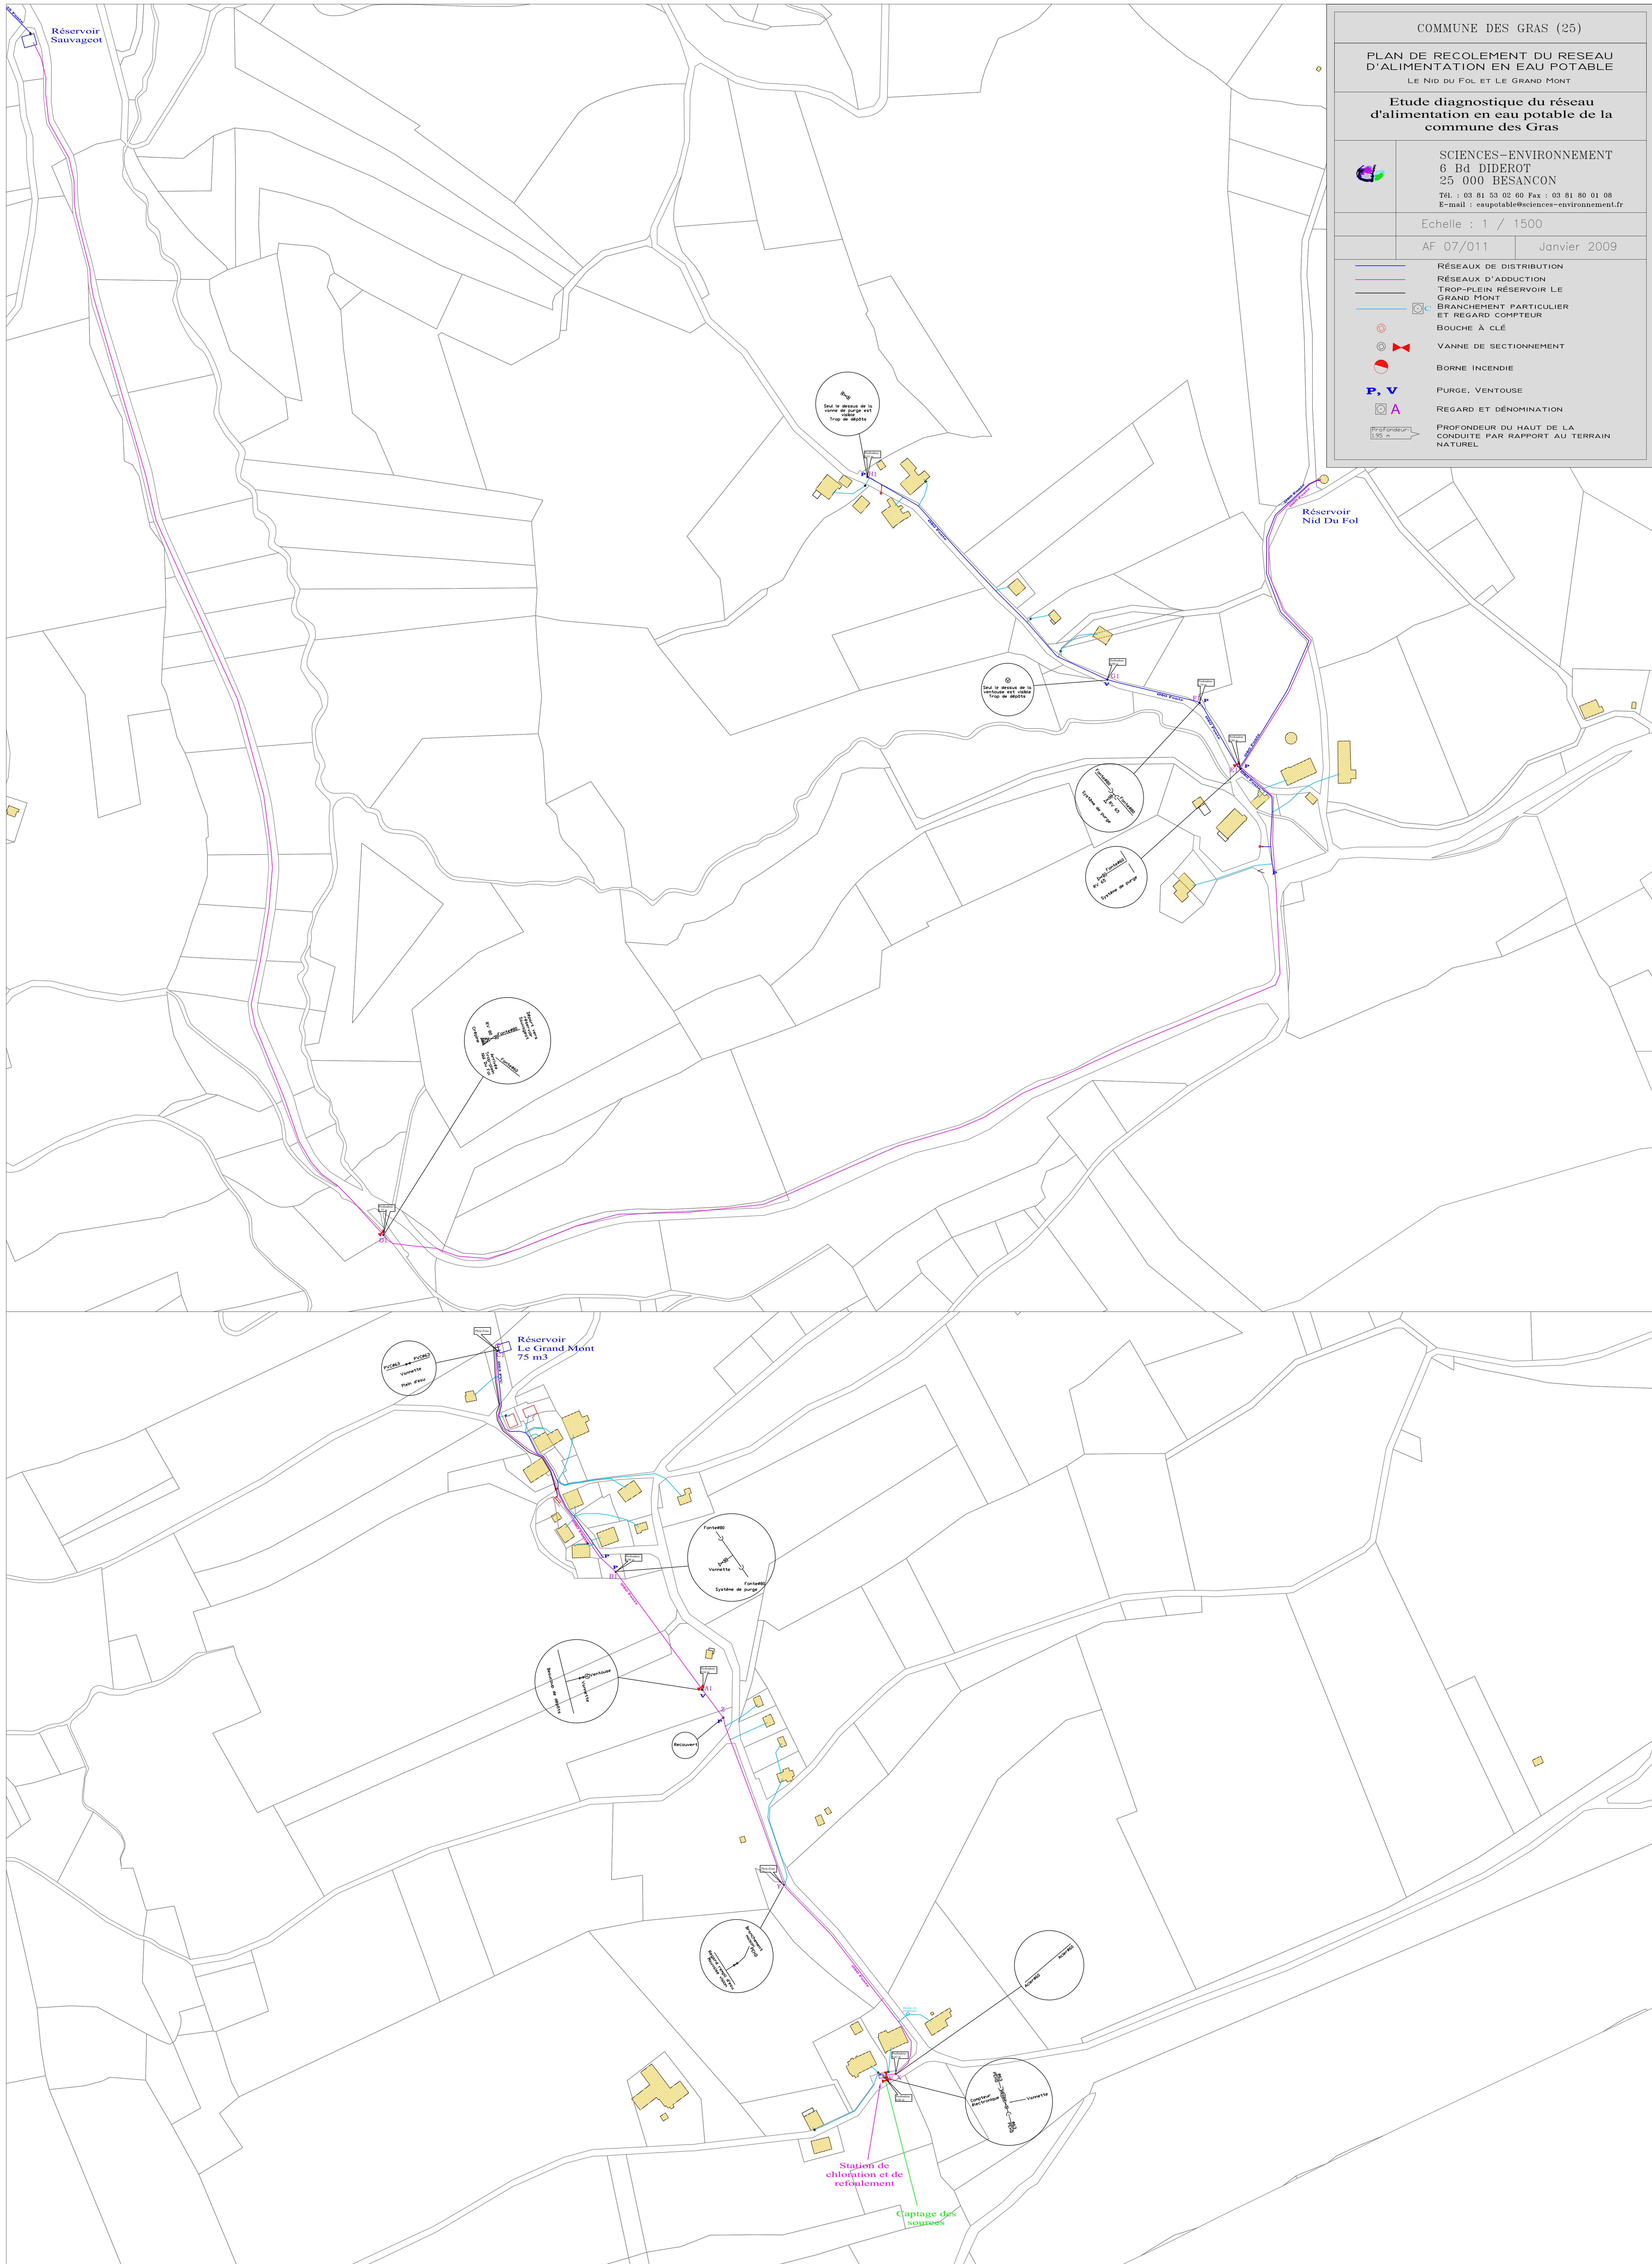

COMMUNE DES GRAS (25)

PLAN DE RECOLEMENT DU RESEAU
D'ALIMENTATION EN EAU POTABLE
LE NID DU FOL ET LE GRAND MONT

Etude diagnostique du réseau
d'alimentation en eau potable de la
commune des Gras

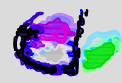

SCIENCES-ENVIRONNEMENT
6 Bd DIDEROT
25 000 BESANCON
Tél. : 03 81 53 02 60 Fax : 03 81 80 01 08
E-mail : eaupotable@sciences-environnement.fr

Echelle : 1 / 1500

AF 07/011

Janvier 2009

- RESEAUX DE DISTRIBUTION
- RESEAUX D'ADDOCTION
- TROP-PLEIN RESERVOIR LE
GRAND MONT
- BRANCHEMENT PARTICULIER
ET REGARD COMPTEUR
- BOUCHE À CLÉ
- VANNE DE SECTIONNEMENT
- BORNE INCENDIE
- PURGE, VENTOUSE
- REGARD ET DENOMINATION
- PROFONDEUR DU HAUT DE LA
CONDUITE PAR RAPPORT AU TERRAIN
NATUREL